

AKTUALIZACJA MAPY ZASADNICZEJ

1 : 1000

s. 55-32-(13-a)

OBIEKT: Powiat: Wodzisławski
 Gmina: Godów
 Obręb: Skrzyszów
 ul. Polna
 działki nr 82a

Pszczyna, 01-09-2009
 zlec. nr 65/2009
 KERC: 802-191/09

Mapę wykonał:
RUDZKI GEODYZJA
 Marek Rudziński
 ul. Narcyzów 44
 43-200 Pszczyna, Regon 240866950
 NIP 6381627155
 www.rgeo.pl
 tel. 506 666 792

Mapa powstała w wyniku wektoryzacji mapy zasadniczej
 Granice działek wniesiono w oparciu o mapę ewidencyjną
 Granic nie ustalano w terenie
 Sprawdzono z ZUDP

STAROSTA WODZISŁAWSKI
 ul. Bogumińska 2
 44-300 Wodzisław Śl.

Na podstawie: ...
 (Dz. U. z 2010 r. ...)



Uzgodnienie ...
 Wraz z tym ...
 jest ...
 architektonic ...
 Uzgodnienie ...
 od dnia wydzi ...
 Rozpisanie ...
 terenach ...

z up. STAROSTY
 Urszula Bolek-Szczechowicz
 Przewodnicząca Zespołu
 sieci uzbrojenia technicznego

214/31/2010
 (sygn. opini)

(miejscowość i data)

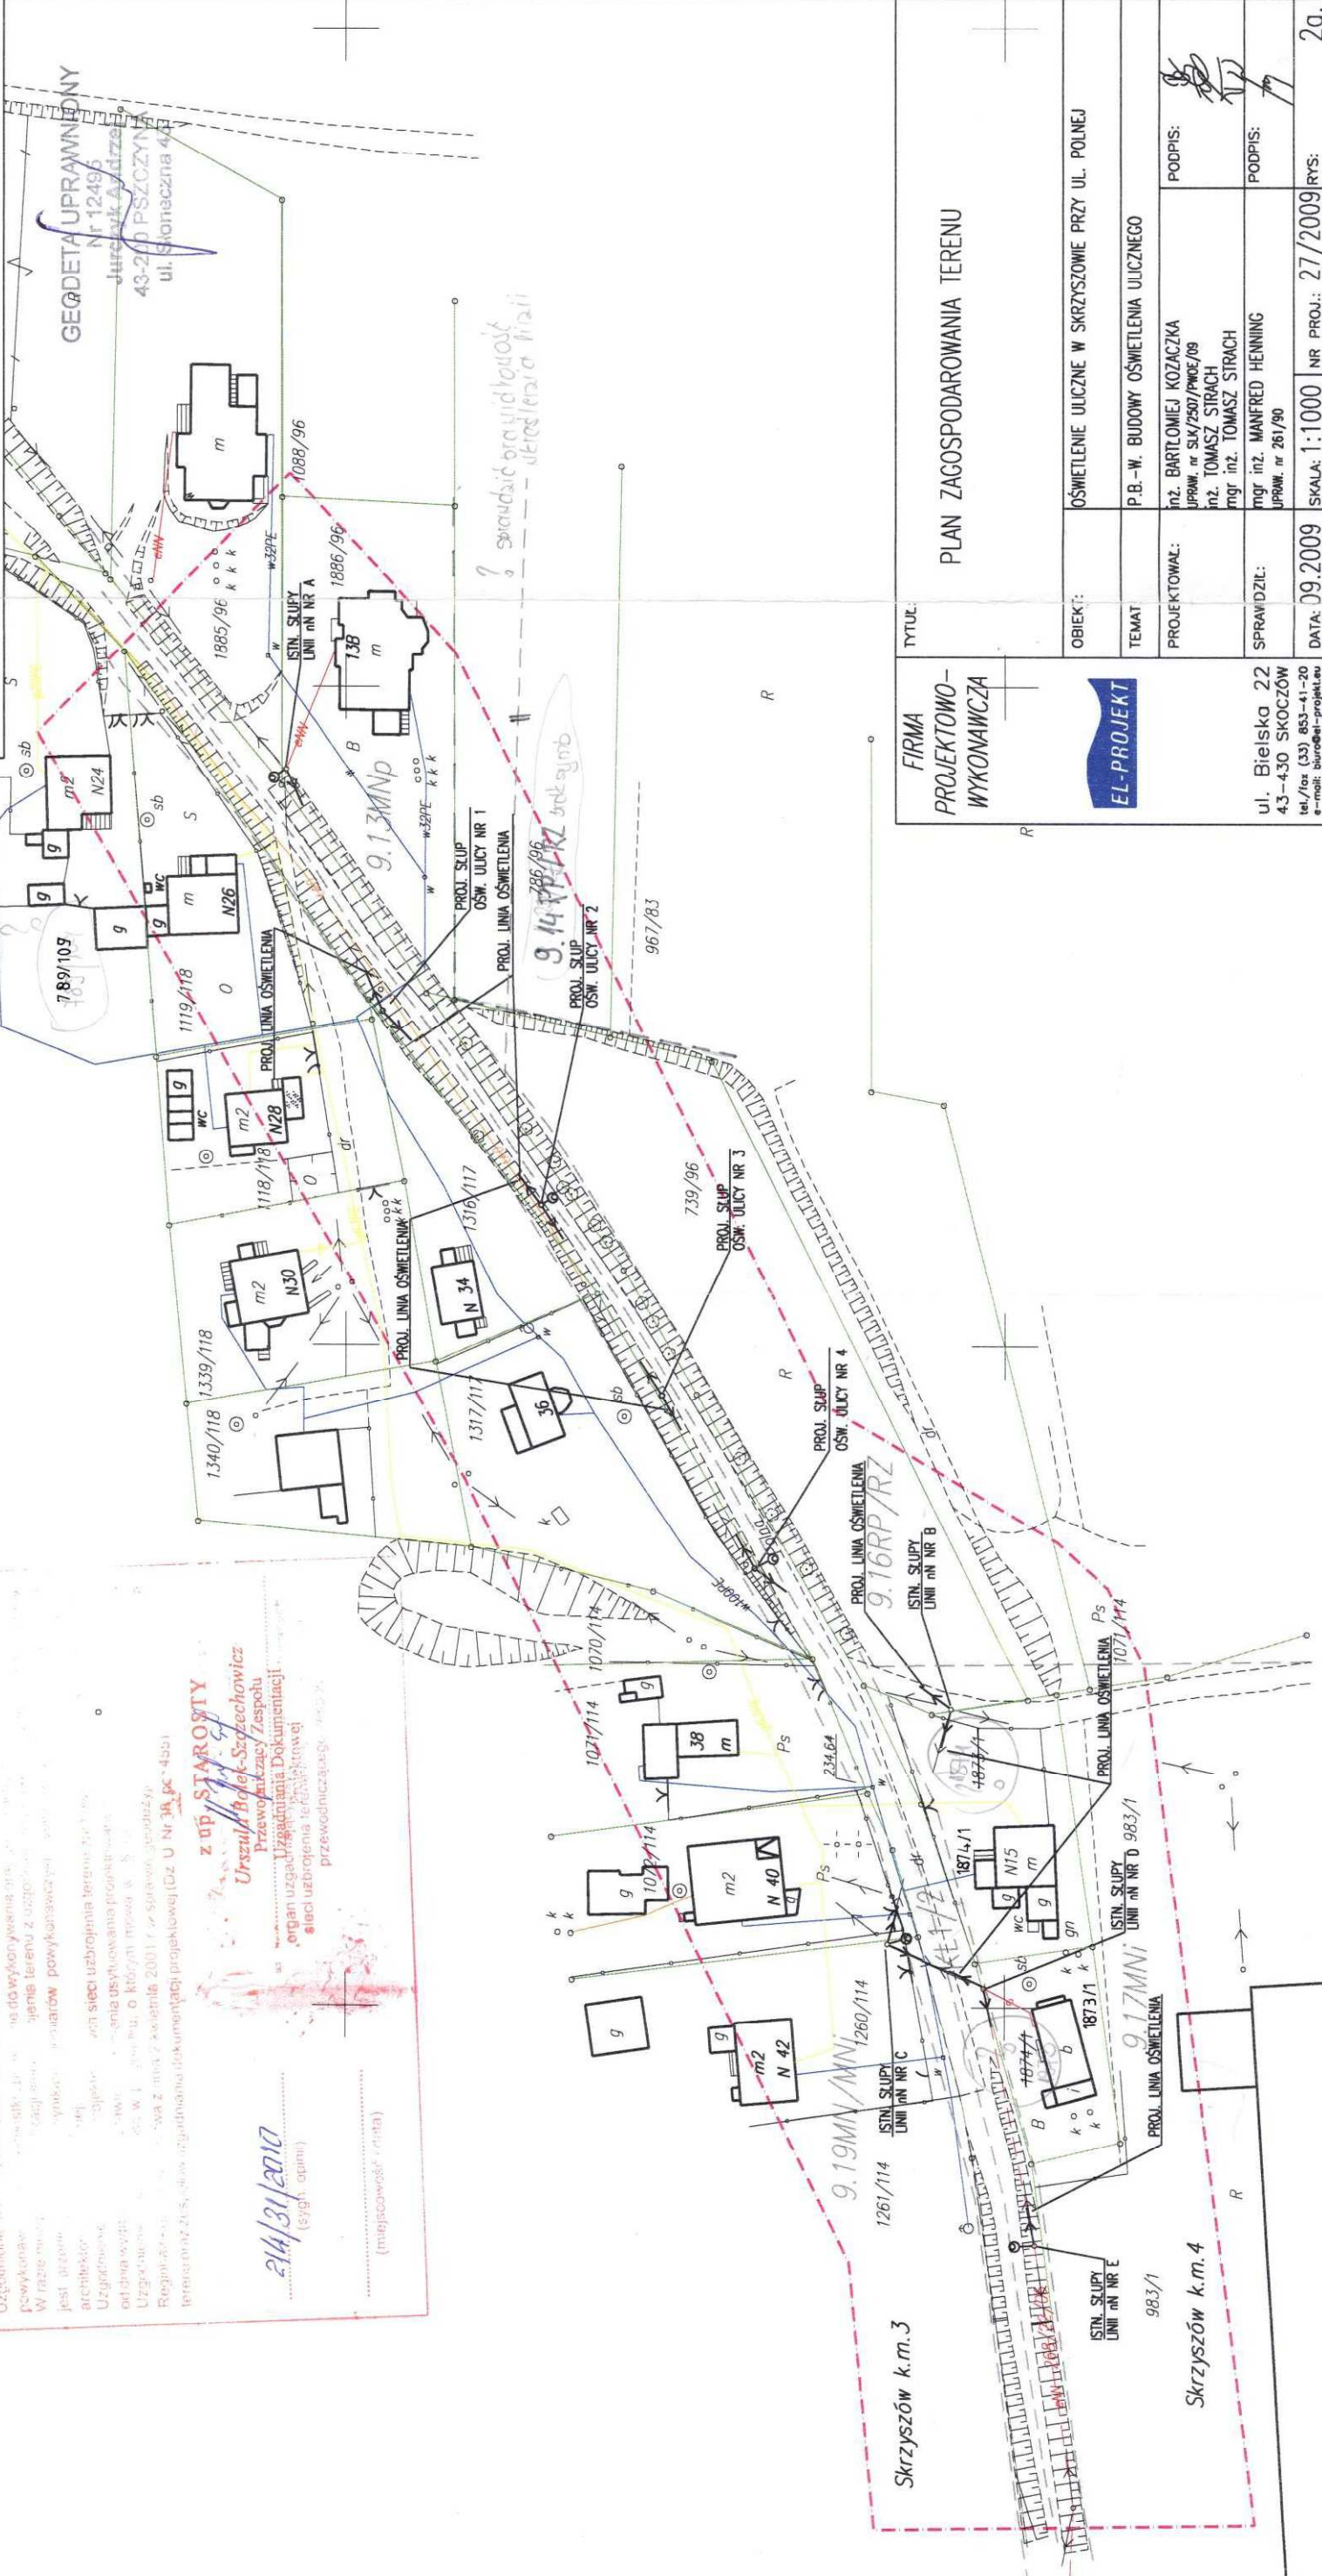

FIRMA PROJEKTOWO- WYKONAWCZA	TYTUŁ PLAN ZAGOSPODAROWANIA TERENU
OBIEKT:	OSWIECZENIE ULICZNE W SKRZYSZOWIE PRZY UL. POLNEJ
TEMAT:	P.B.-W. BUDOWY OSWIECZENIA ULICZNEGO
PROJEKTOWAŁ:	inż. BARTOMIEJ KOZACZKA UPRAW. nr SLK/2507/PWOC/09
SPRAWDZIŁ:	inż. TOMASZ STRACH mgr inż. MANFRED HENNING UPRAW. nr 261/90
DATA:	09.2009
SKALA:	1:1000
NR PROJ.:	27/2009
RYŚ:	20.

ul. Bielska 22
 43-430 SKOCZÓW
 tel./fax (33) 853-41-20
 e-mail: biuro@el-projekt.pl

AKTUALIZACJA MAPY ZASADNICZEJ

1 : 1000
s. 55-32-(14-b)

Objekt: Powiat: Wodzisławski
Gmina: Godów
Obręb: Skrzyszów
ul. Partyzantów
działki nr 418/16

Pszczyna, 01-09-2009
zlec. nr 65/2009
KERG: 802-191/09

Mapę wykonał:
GEODETA UPRAWNIONY
Jurek Andrzej
43-101 PSZCZYNA
ul. Skłodowska 43

Mapa powstała w wyniku wektoryzacji mapy zasadniczej
Granice działek wniesiono w oparciu o mapę ewidencyjną
Granice nie ustalano w terenie
Sprawdzono z ZUDP

RGEO RUDZKI GEODEZJA
Marek Rudzki
43-200 Pszczyna ul. Narcyzów 44
NIP 6381627765 Regon 240866950
tel. 506 666 792 www.rgeo.pl

STAROSTA WODZISŁAWSKI
ul. Bogumińska 2
44-300 Wodzisław Śl.

(nazwa organu uzgadniającego projektowanych sieci uzbrojenia terenu)
Na podstawie art. 26 ust. 1 ustawy z dnia 17 maja 1989 r. - Prawo geodezyjne i kartograficzne
(Dz. U. z 2000 r. Nr 100, poz. 1086 i Nr 120, poz. 1288) uzgodniono usytuowanie projektowanych sieci
uzbrojenia terenu.

(wyszczególnienie uzgadnianych sieci uzbrojenia terenu)


Uzgodnione usytuowanie sieci uzbrojenia terenu, podlega wyłączeniu i geodezyjnej inwentaryzacji
powykonawczej przez jednostki usytuowania drogowych i innych obiektów geodezyjnych.
W razie niezgodności realizacji sieci uzbrojenia terenu z uzgodnieniami projektant inwestor zobowiązany
jest przedłożyć mapę z wynikami pomiarów, przybliżających faktycznemu organowi administracji
architektoniczno-urbanistycznej.

Zakres poprawiony

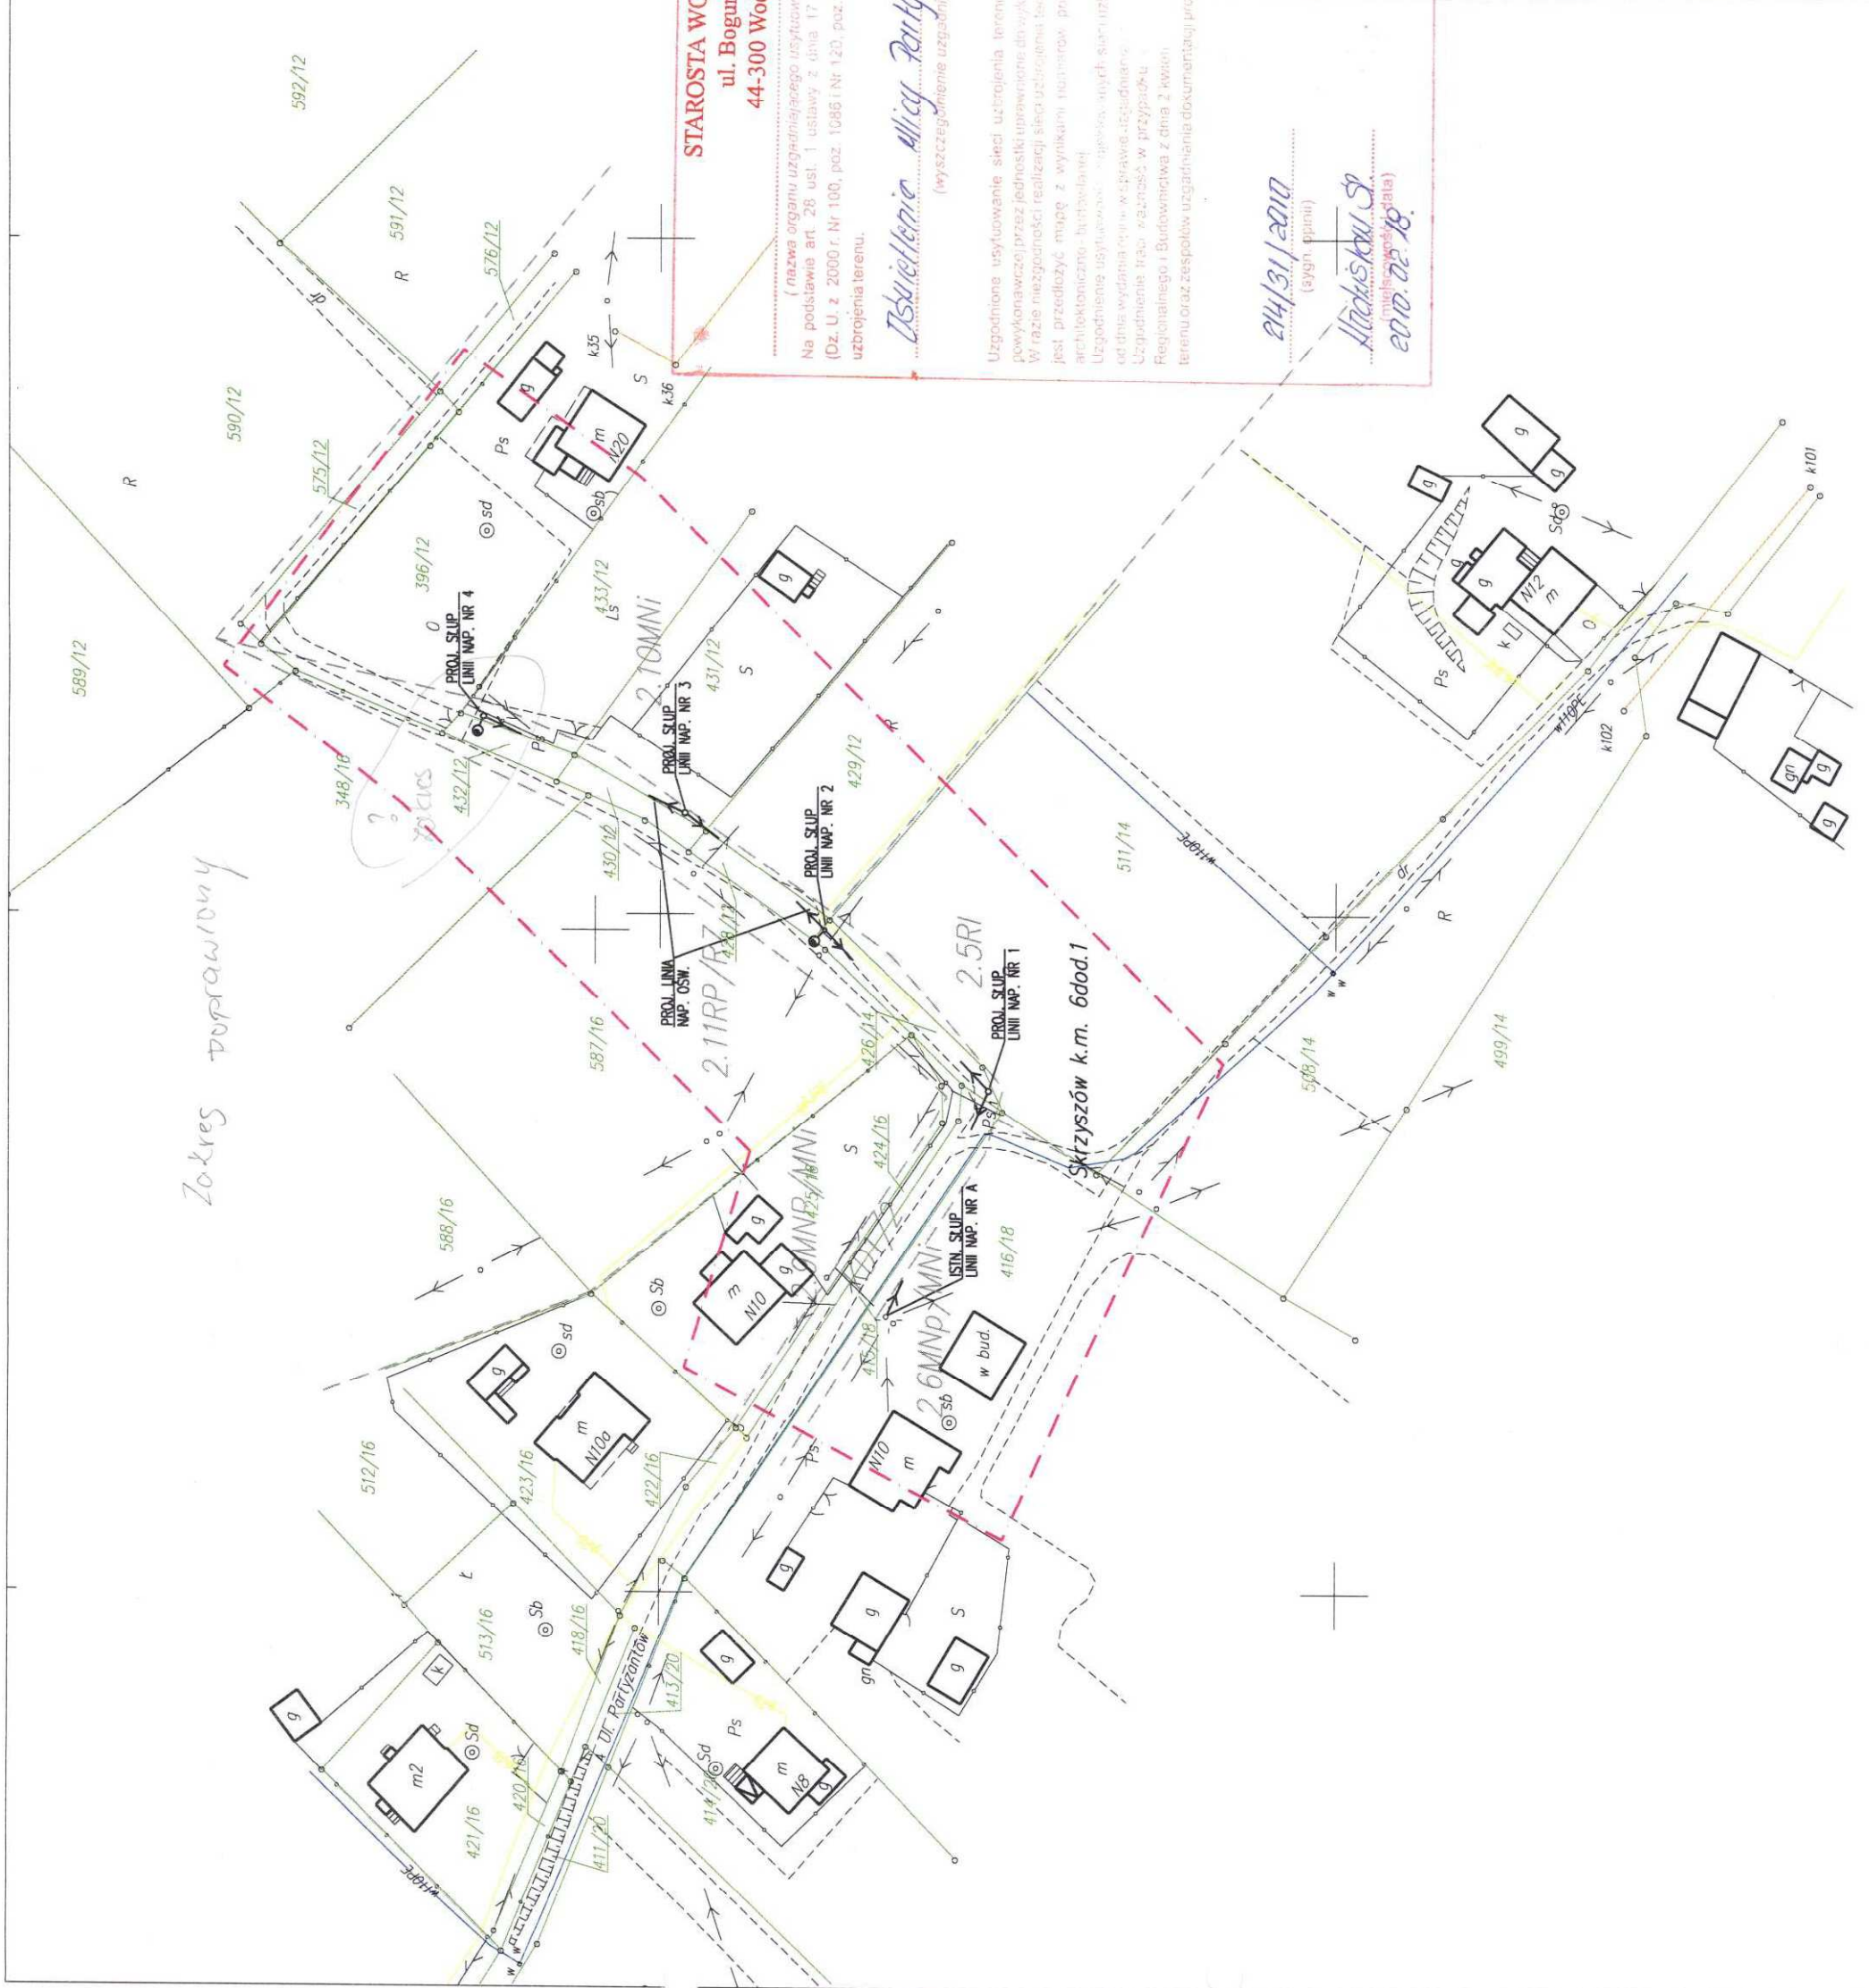

TYTUŁ: PLAN ZAGOSPODAROWANIA TERENU	
FIRMA PROJEKTOWO- WYKONAWCZA	EL-PROJEKT
OBIEKT:	OSWIECLENIE ULICZNE W SKRZYSZOWIE PRZY UL. PARTYZANTÓW
TEMAT:	P.B.-W. BUDOWY OSWIECLENIA ULICZNEGO W SKRZYSZOWIE PRZY UL. PARTYZANTÓW
PROJEKTOWAŁ:	mgr inż. BARTOŁDZIEJ KOZACZKA IPRAN. nr SK/250/PK/09
SPRAWDZIŁ:	mgr inż. TOMASZ STRACH mgr inż. MANFRED HENNING IPRAN. nr 261/90
DATA: 08.2009	SKALA: 1:1000 NR PROJ.: 27/2008
ul. Bielska 22 43-430 SKOCCZÓW tel./fax (33) 823-11-20 e-mail: bielski@projekt.eu	PODPIS: <i>[Signature]</i> PODPIS: <i>[Signature]</i>

